



- 圖面說明：
- 1. ↑ ↑ 表示柱心至柱心尺寸
 - 2. ——— 表示牆心至牆心尺寸
 - 3. ——— 表示牆邊至牆邊尺寸
 - 4. (D2) 表示門編號
 - 5. (W2) 表示窗編號
 - 6. (W) 表示RC WALL
 - 7. (W2) 表示水泥或磚石隔間牆
 - 8. (W) 表示磚的板雙層垂直間隔牆
 - 9. (W) 表示砂的板雙層垂直間隔牆
 - 10. ===== (W) 表示彈性隔間牆
 - 11. (W) 表示5cm高台座, 雙面封板 (室外側砂的板, 室內側配板, 內填出模)
 - 12. (W) 式樣詳見
 - 13. (W) 柱子 底漆木立管 實牆空管
 - 14. (W) 表示粗瓦面
 - 15. (W) 表示油漆

工程名稱 中台灣產業創新研發專區新建工程	修正 △102.05.21第一次變更設計	九典聯合建築師事務所 地址: 台北市忠孝路一段111號5樓 電話: (02)28313377 傳真: (02)28387712 email: bioarch@seed.net.tw	核准 郭英到 日期 101.04.10 校核 林翠鐘 SCALE A3=1/200 A2=1/250 繪圖 劉紀君 設計 郭英到 業務號碼 #1001 竣工圖	圖名 一層平面圖(a)	張數 圖號 A2-3a	審核 章	審核
-------------------------	-------------------------	---	--	----------------	-------------------	---------	----

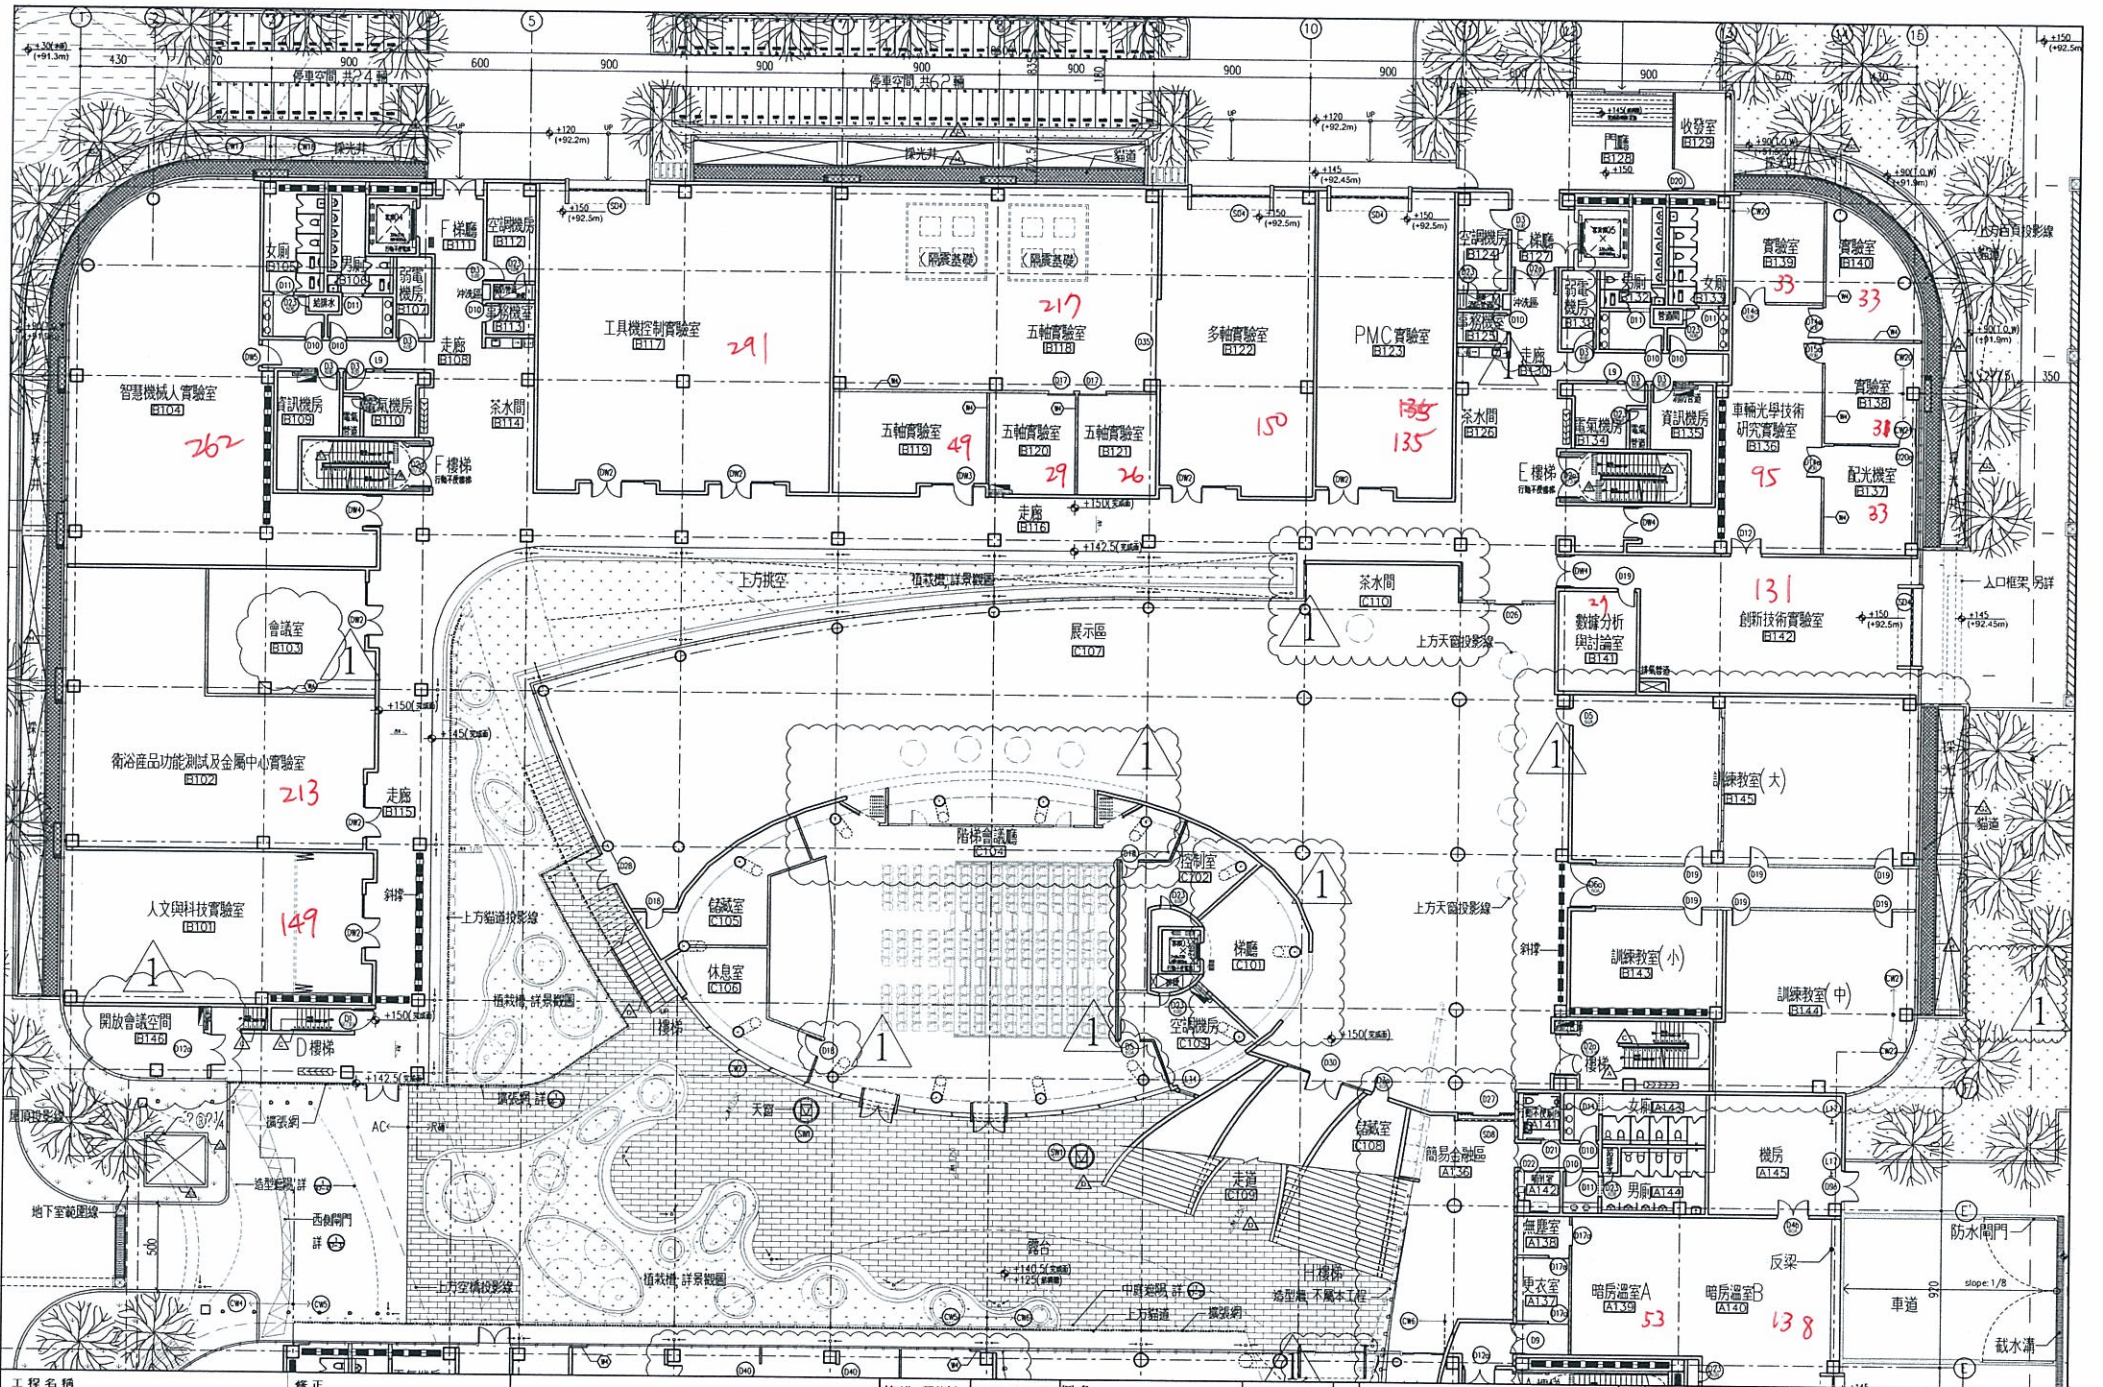


工程名稱 中台灣產業創新研發專區新建工程	修正 △ 102.05.21第一次變更設計	九典聯合建築師事務所 地址: 台北市忠孝東路一段111號5樓 電話: (02)28313377 傳真: (02)28387712 ems11:biocarch@seed.net.tw	核准 郭英列 日期 101.04.10 校核 林章傑 SCALE A3/1/250 繪圖 劉紀君 設計 郭英列 業務號碼 #1001 竣工圖	圖名 一層平面圖(b)	圖號 A2-3b	審核 簽章	審核 簽章
--------------------------------	--------------------------	--	---	-----------------------	-------------	----------	----------

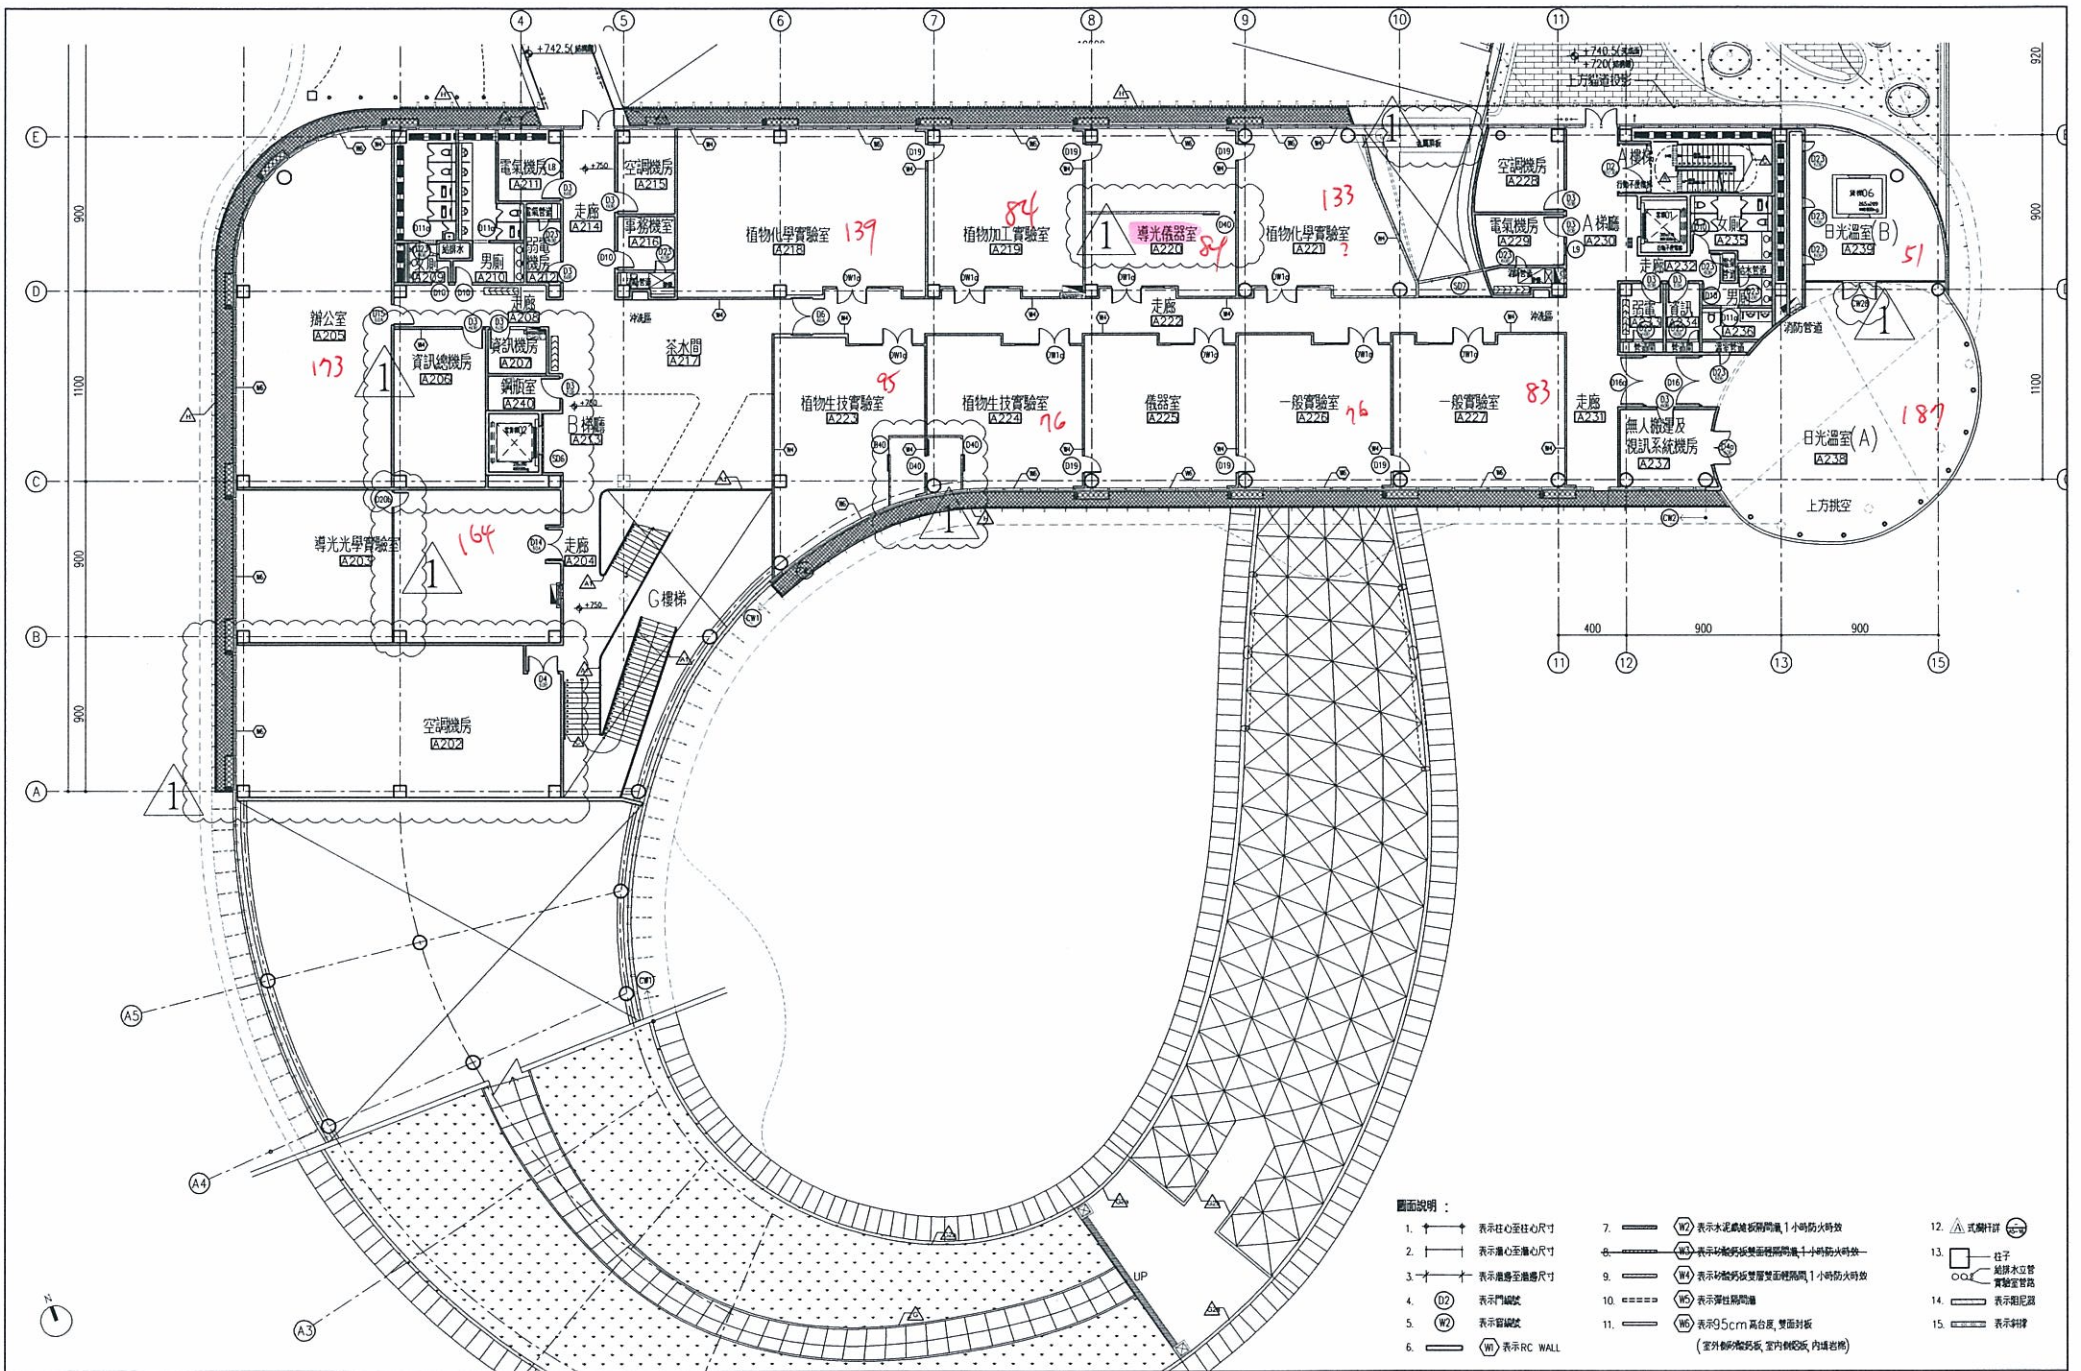


- 圖面說明：
- 1. 表示柱心至柱心尺寸
 - 2. 表示牆心至牆心尺寸
 - 3. 表示牆面至牆面尺寸
 - 4. 表示門編號
 - 5. 表示窗編號
 - 6. 表示RC WALL
 - 7. 表示木泥炭板隔間牆1小時防火時效
 - 8. 表示砂輪板雙層垂直隔間牆1小時防火時效
 - 9. 表示砂輪板雙層垂直隔間牆1小時防火時效
 - 10. 表示彈性隔間牆
 - 11. 表示95cm高台風, 雙面封板 (室外側砂輪板, 室內側膠板, 內填岩棉)
 - 12. 表示欄杆
 - 13. 表示管子
 - 14. 表示窗尾線
 - 15. 表示扣環

工程名稱 中台灣產業創新研發專區新建工程	修正	九典聯合建築師事務所 地址: 台北市忠孝路一段111號5樓 電話: (02)28313377 傳真: (02)28387712 email: bioarch@seed.net.tw	核准 郭英到	日期 101.04.10	圖名 二層平面圖(a)	架裝	圖號 A2-4a	審	核
	102.05.21第一次變更設計		校核 林翠蓮	SCALE A3=1/300 A1=1/150					

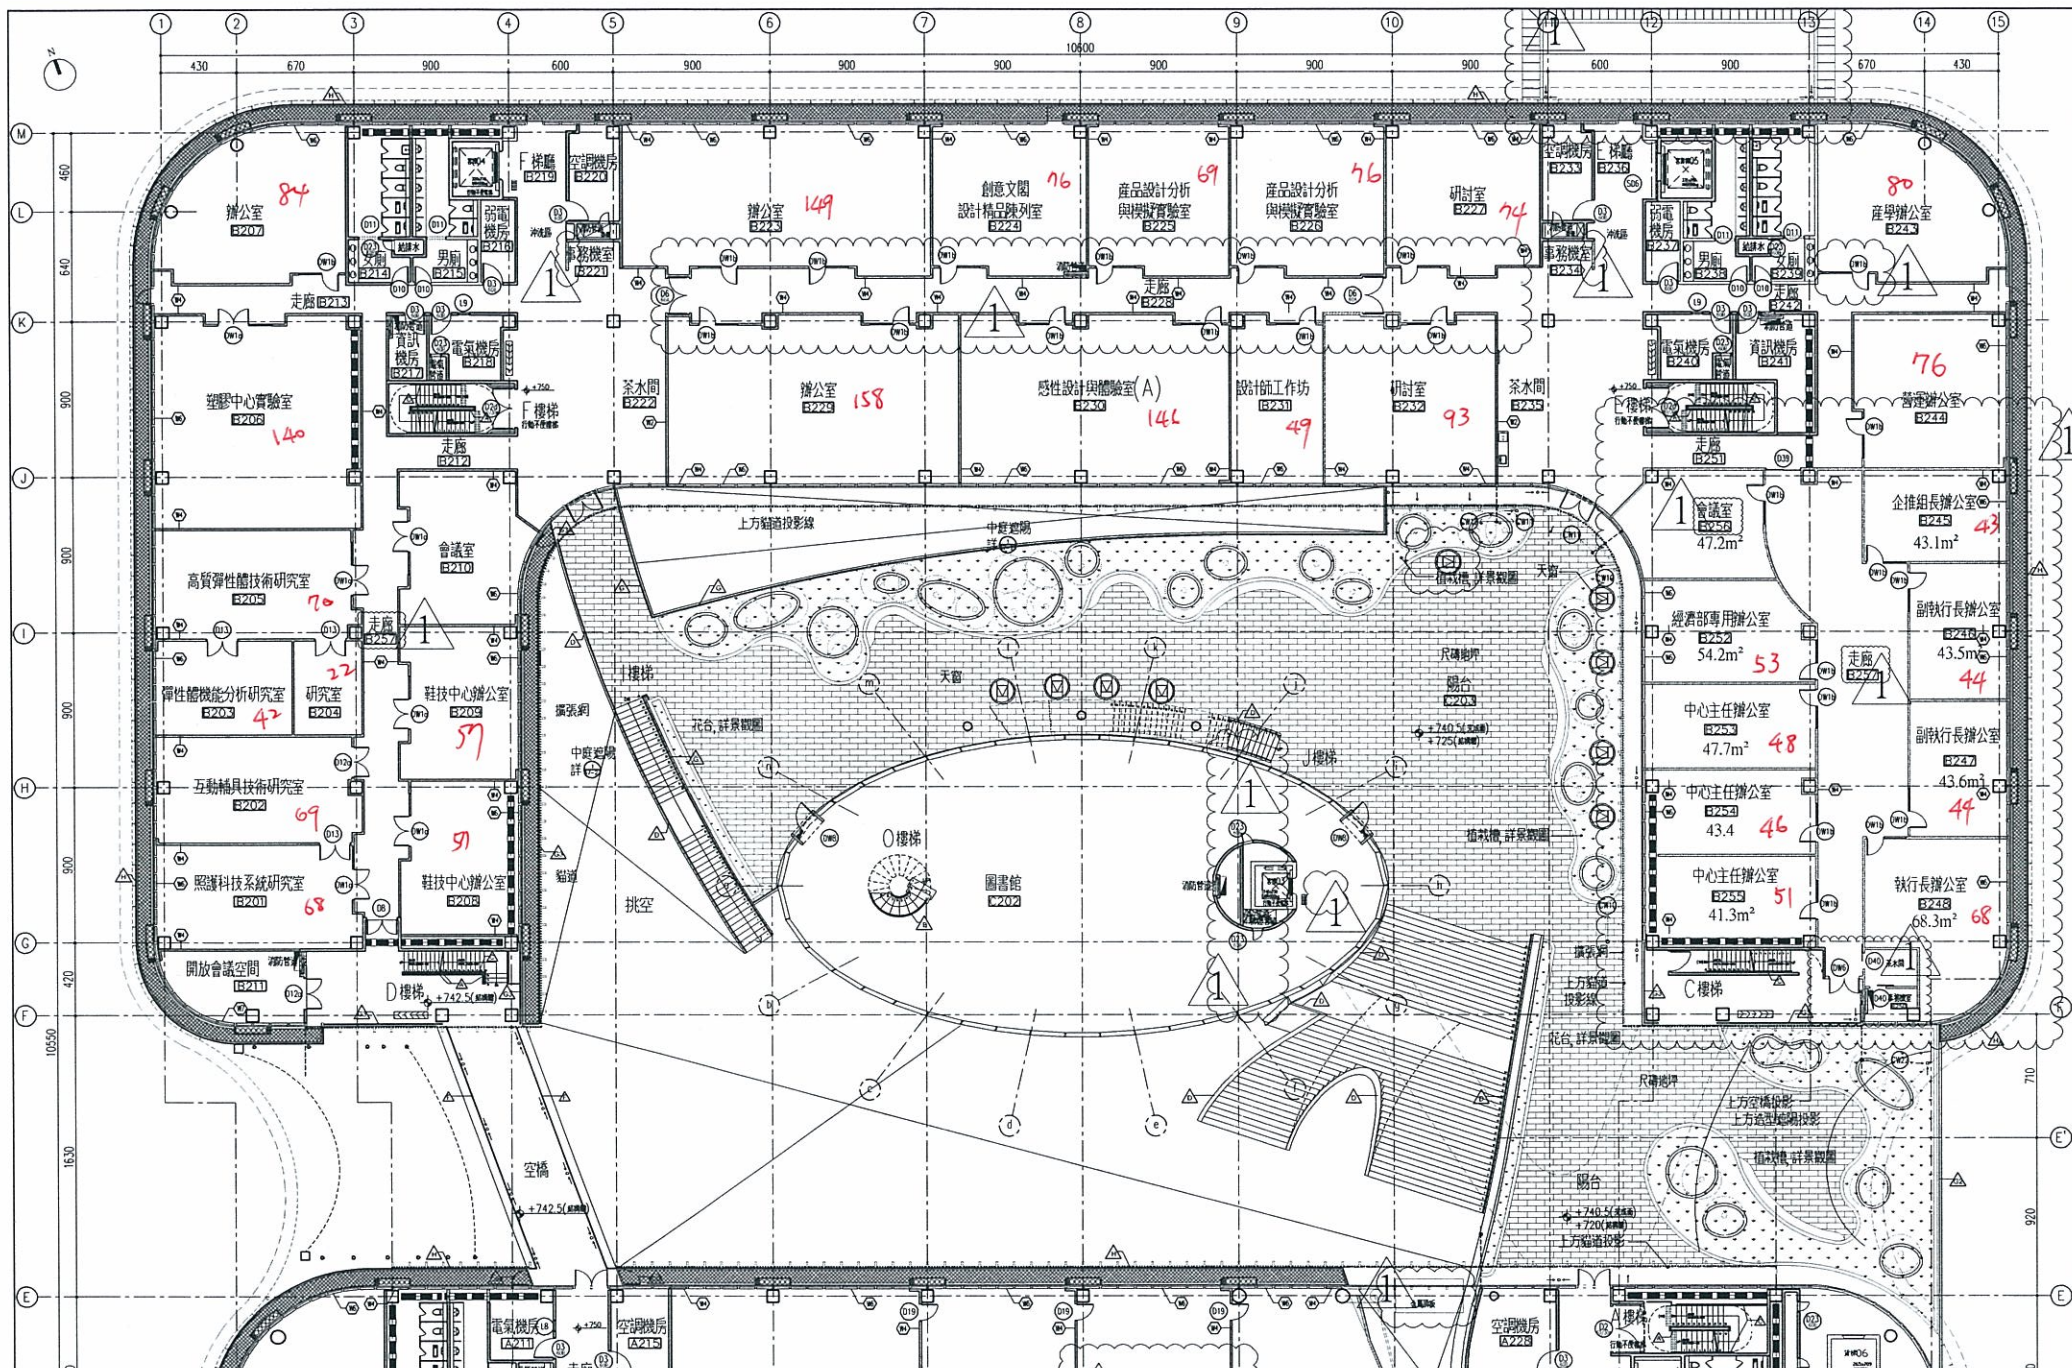


工程名稱 中台灣產業創新研發專區新建工程	修正	九典聯合建築師事務所 地址：台北市忠孝路一段111號5樓 電話：(02)28313377 傳真：(02)28387712 email: bioarch@seed.net.tw	核准 郭英到	日期 101.04.10	圖名 二層平面圖(b)	製圖	審核	圖號 A2-4b	審	核
	▲ 102.05.21第一次變更設計		校核 林章傑	SCALE A3=1/300 A1=1/150		繪圖 劉紀君				

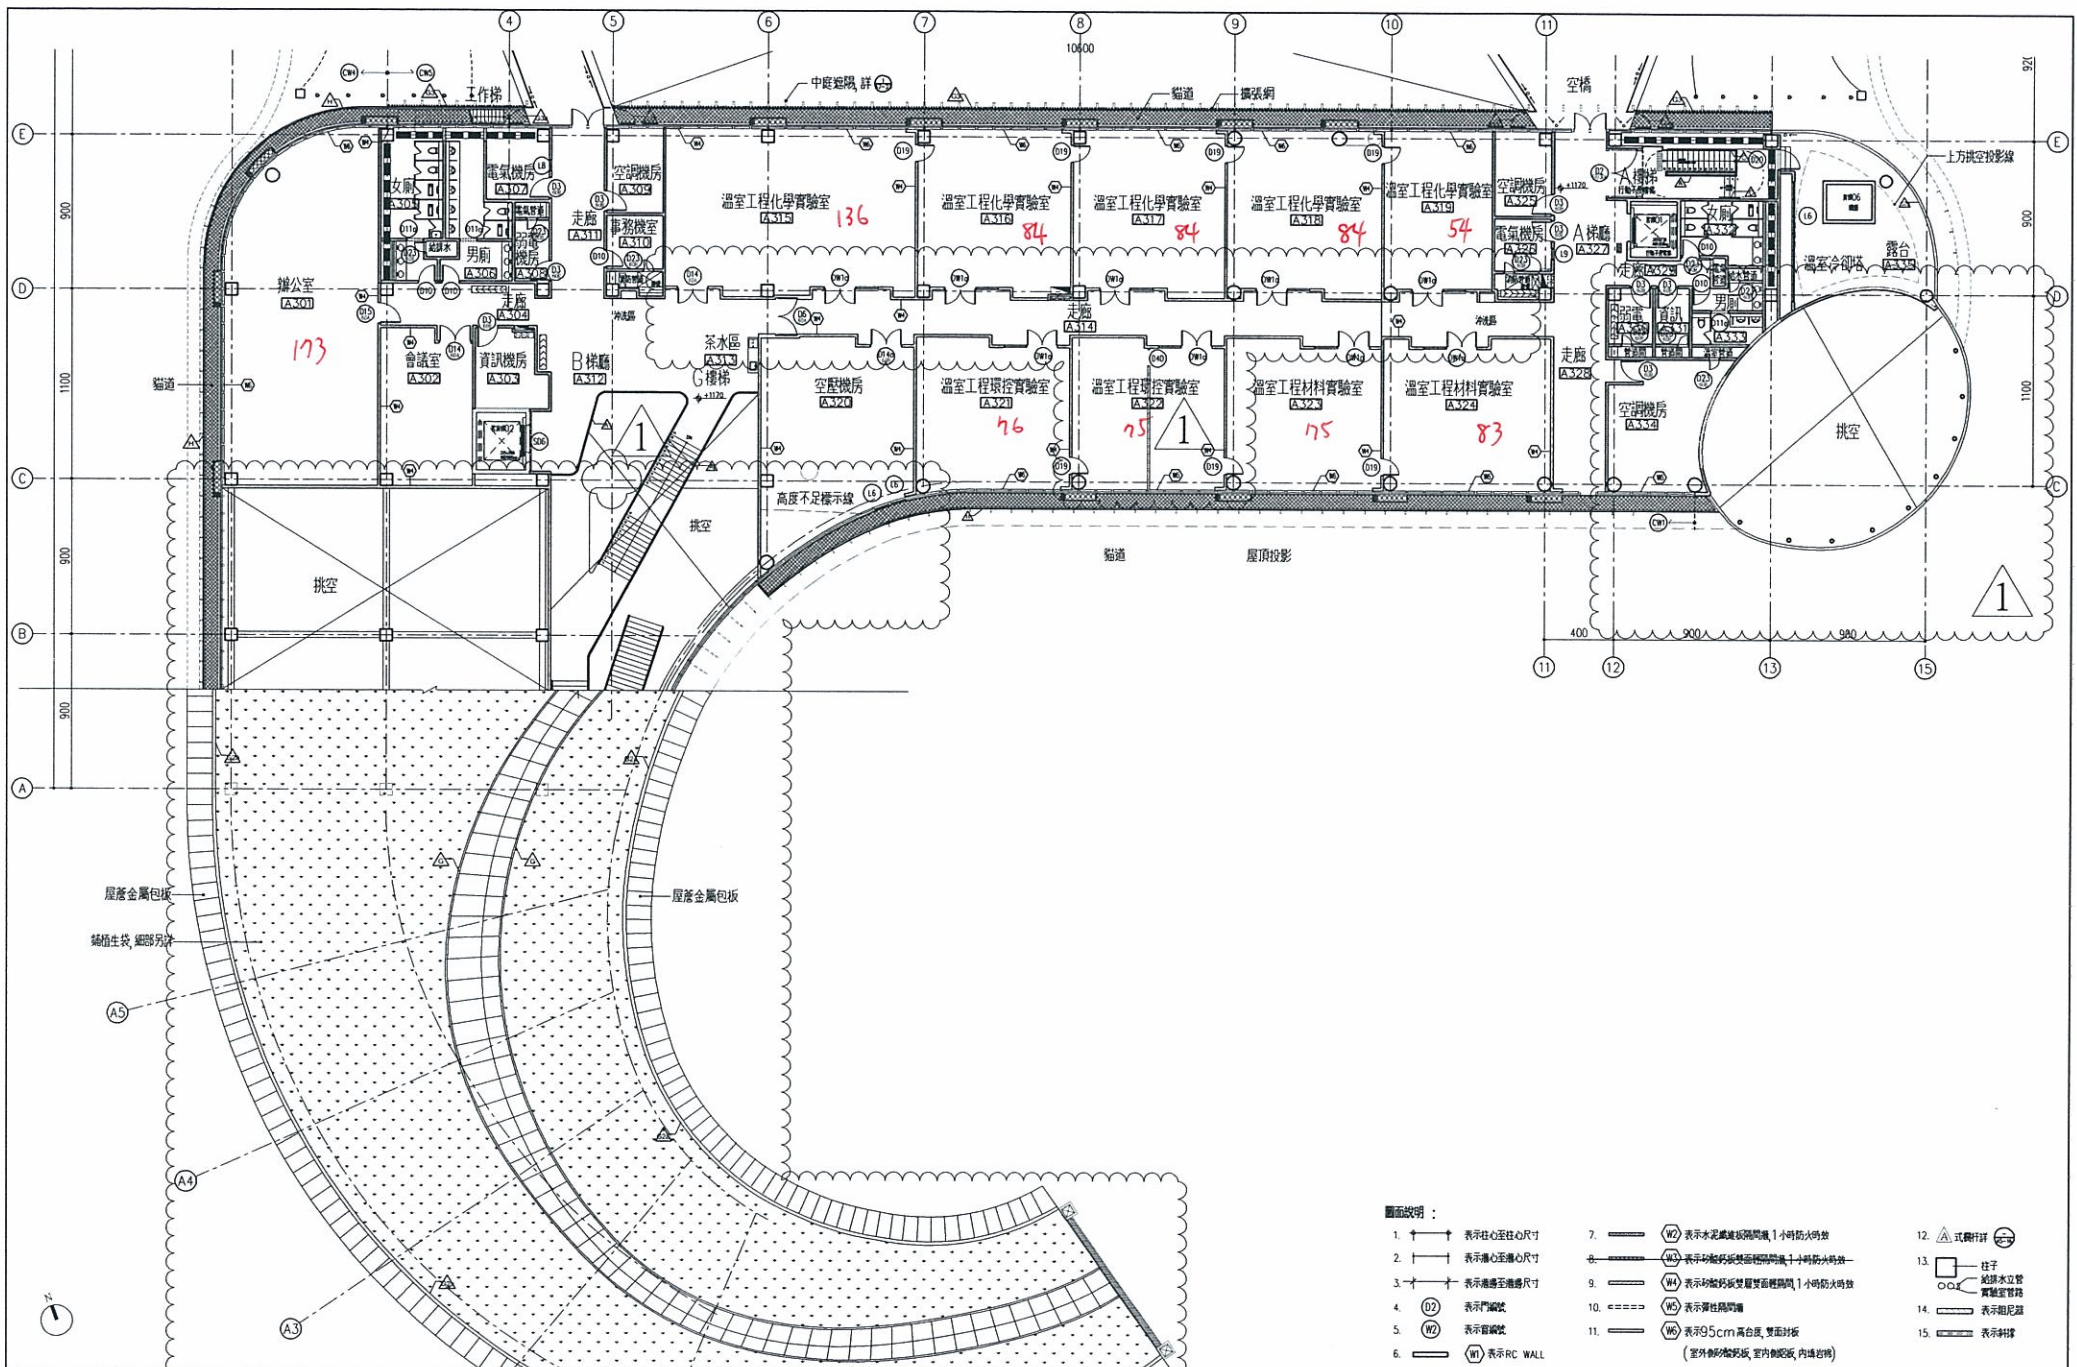


工程名稱 中台灣產業創新研發專區新建工程	修正 △102.05.21第一次變更設計	九典聯合建築師事務所 地址：台北中港路一段111號5樓 電話：(02)28313377 傳真：(02)28387712 em11:biourch@seed.net.tw	核准 郭英列 日期 101.04.10 圖名 校核 林潭輝 SCALE A3H/280 A4H/150 繪圖 劉紀君 設計 郭英列 業務號碼 #1001 施工圖	圖名 三層平面圖(a)	圖號 A2-5a	審核 章	審核
-------------------------	-------------------------	---	---	----------------	-------------	---------	----

- 圖說說明：
- 1. 表示柱心至柱心尺寸
 - 2. 表示牆心至牆心尺寸
 - 3. 表示牆邊至牆邊尺寸
 - 4. (D2) 表示圓門
 - 5. (W) 表示圓窗
 - 6. (W) 表示RC WALL
 - 7. (W) 表示水泥或磚牆隔間牆 1小時防火功效
 - 8. (W) 表示砂漿砌磚或雙面石膏板隔間牆 1小時防火功效
 - 9. (W) 表示砂漿砌磚雙面石膏板隔間牆 1小時防火功效
 - 10. (W) 表示鋼骨隔間牆
 - 11. (W) 表示95cm高台座, 雙面封板 (室外側砂漿抹灰, 室內側紙板, 內填岩棉)
 - 12. △ 式圖詳
 - 13. 柱心 柱頭木立管 鋼索室管線
 - 14. 表示粗尼羅
 - 15. 表示斜撐

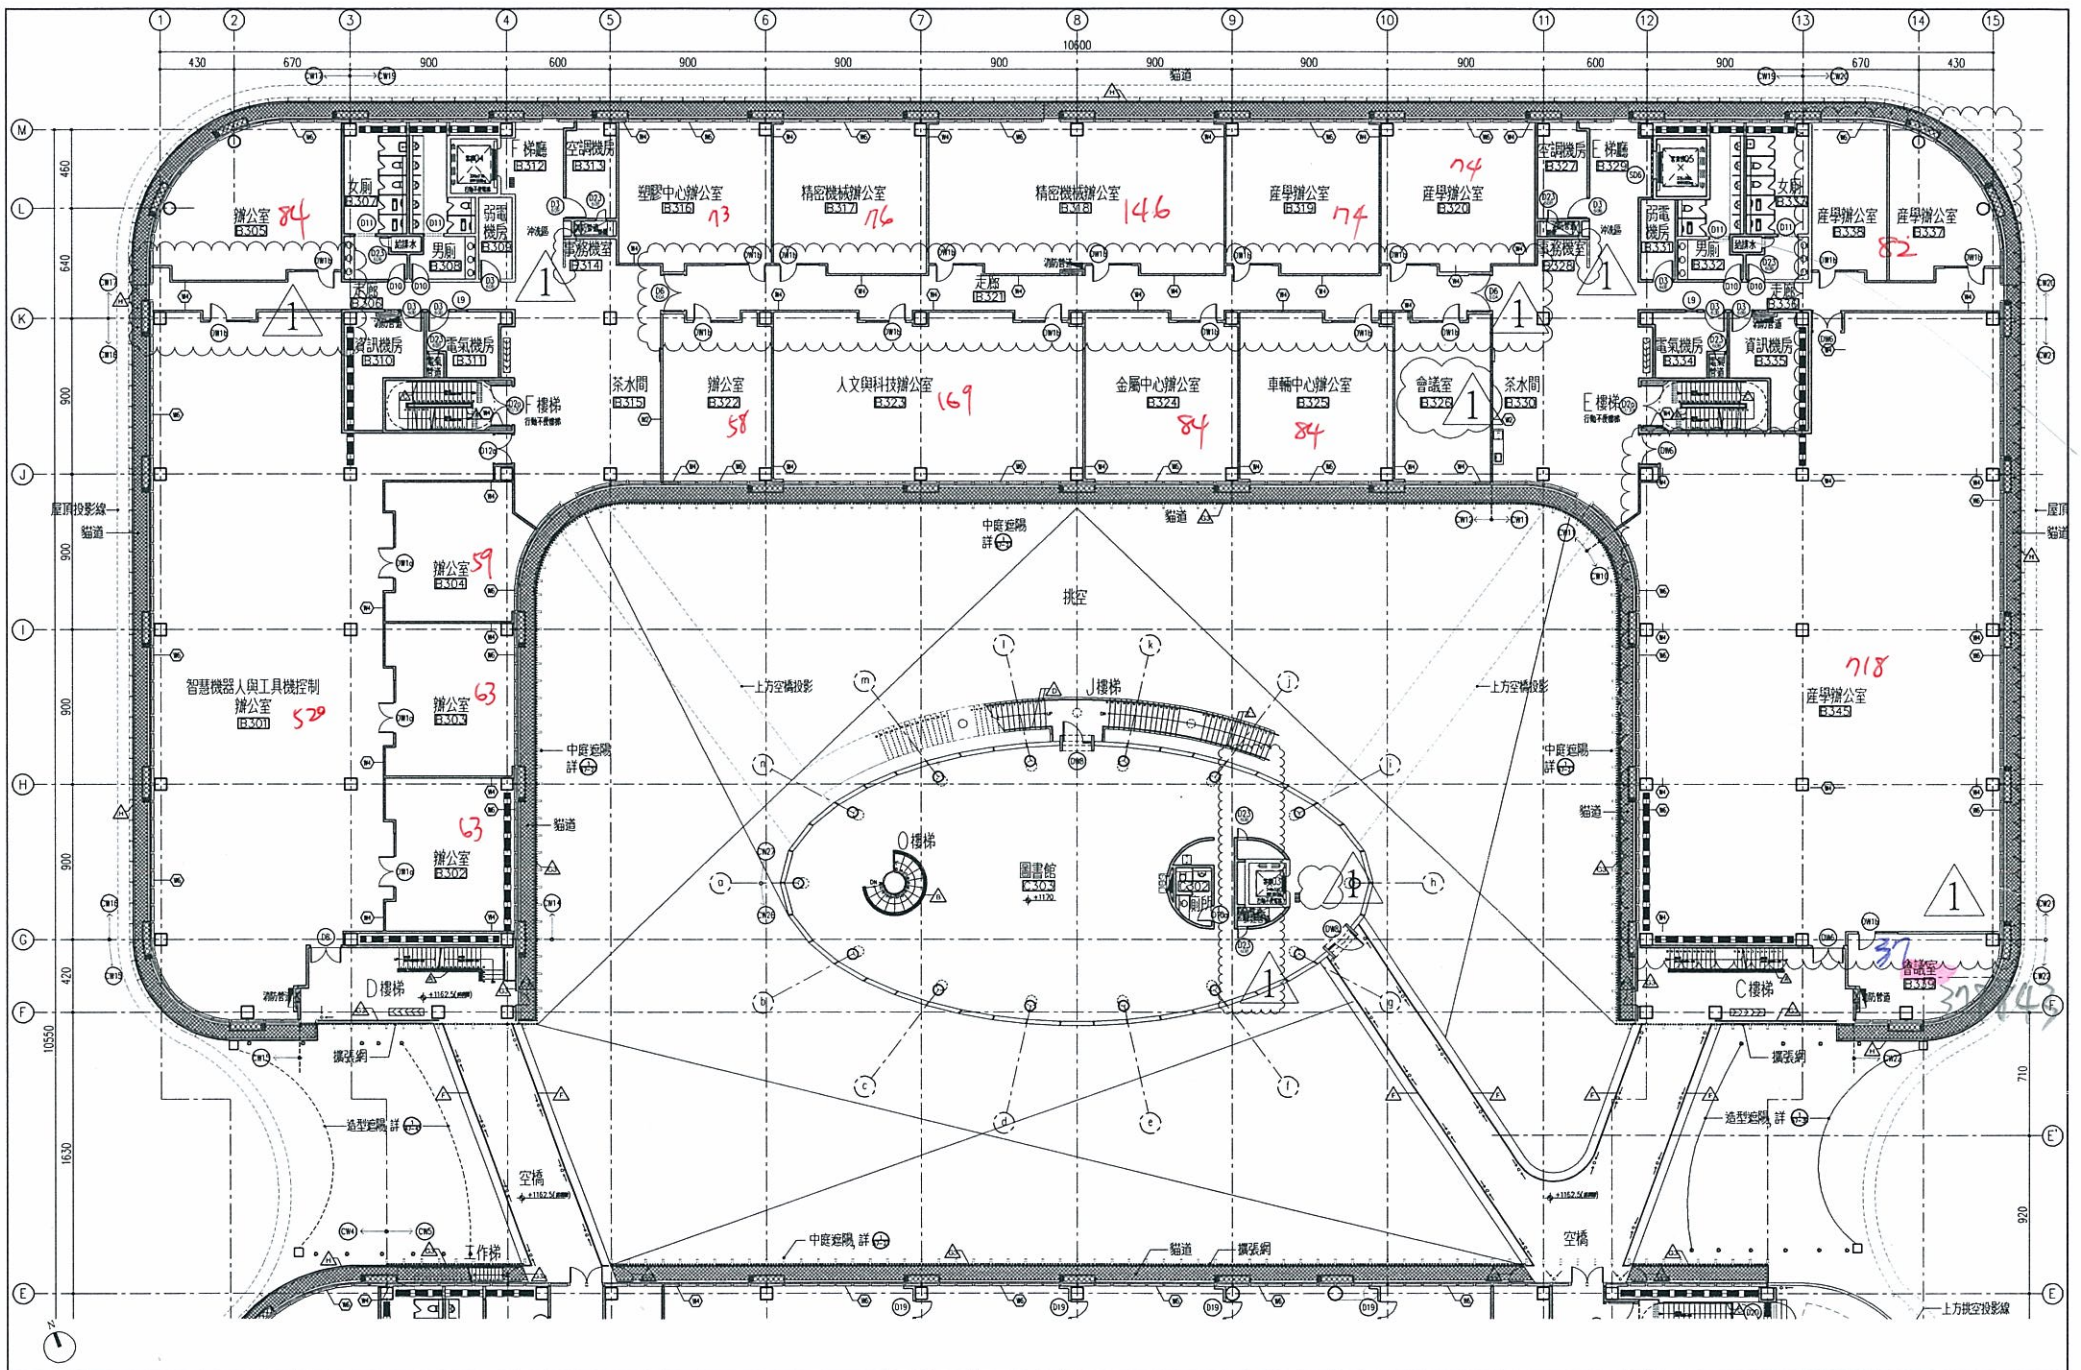

工程名稱 中台灣產業創新研發專區新建工程	修正 △102.05.21第一次變更設計	九典聯合建築師事務所 地址:台北市忠孝路一段111號5樓 電話:(02)28313377 傳真:(02)28387712 email:bioarch@seed.net.tw	核准 郭英到 日期 101.04.10	圖名 三層平面圖(b)	張數	審 查	審 核
			校核 林章傑 SCALE A3=1/300 A1=1/150		圖號 A2-5b		
			繪圖 劉紀君 設計 郭英到				
			業務號碼 #1001 竣工圖				

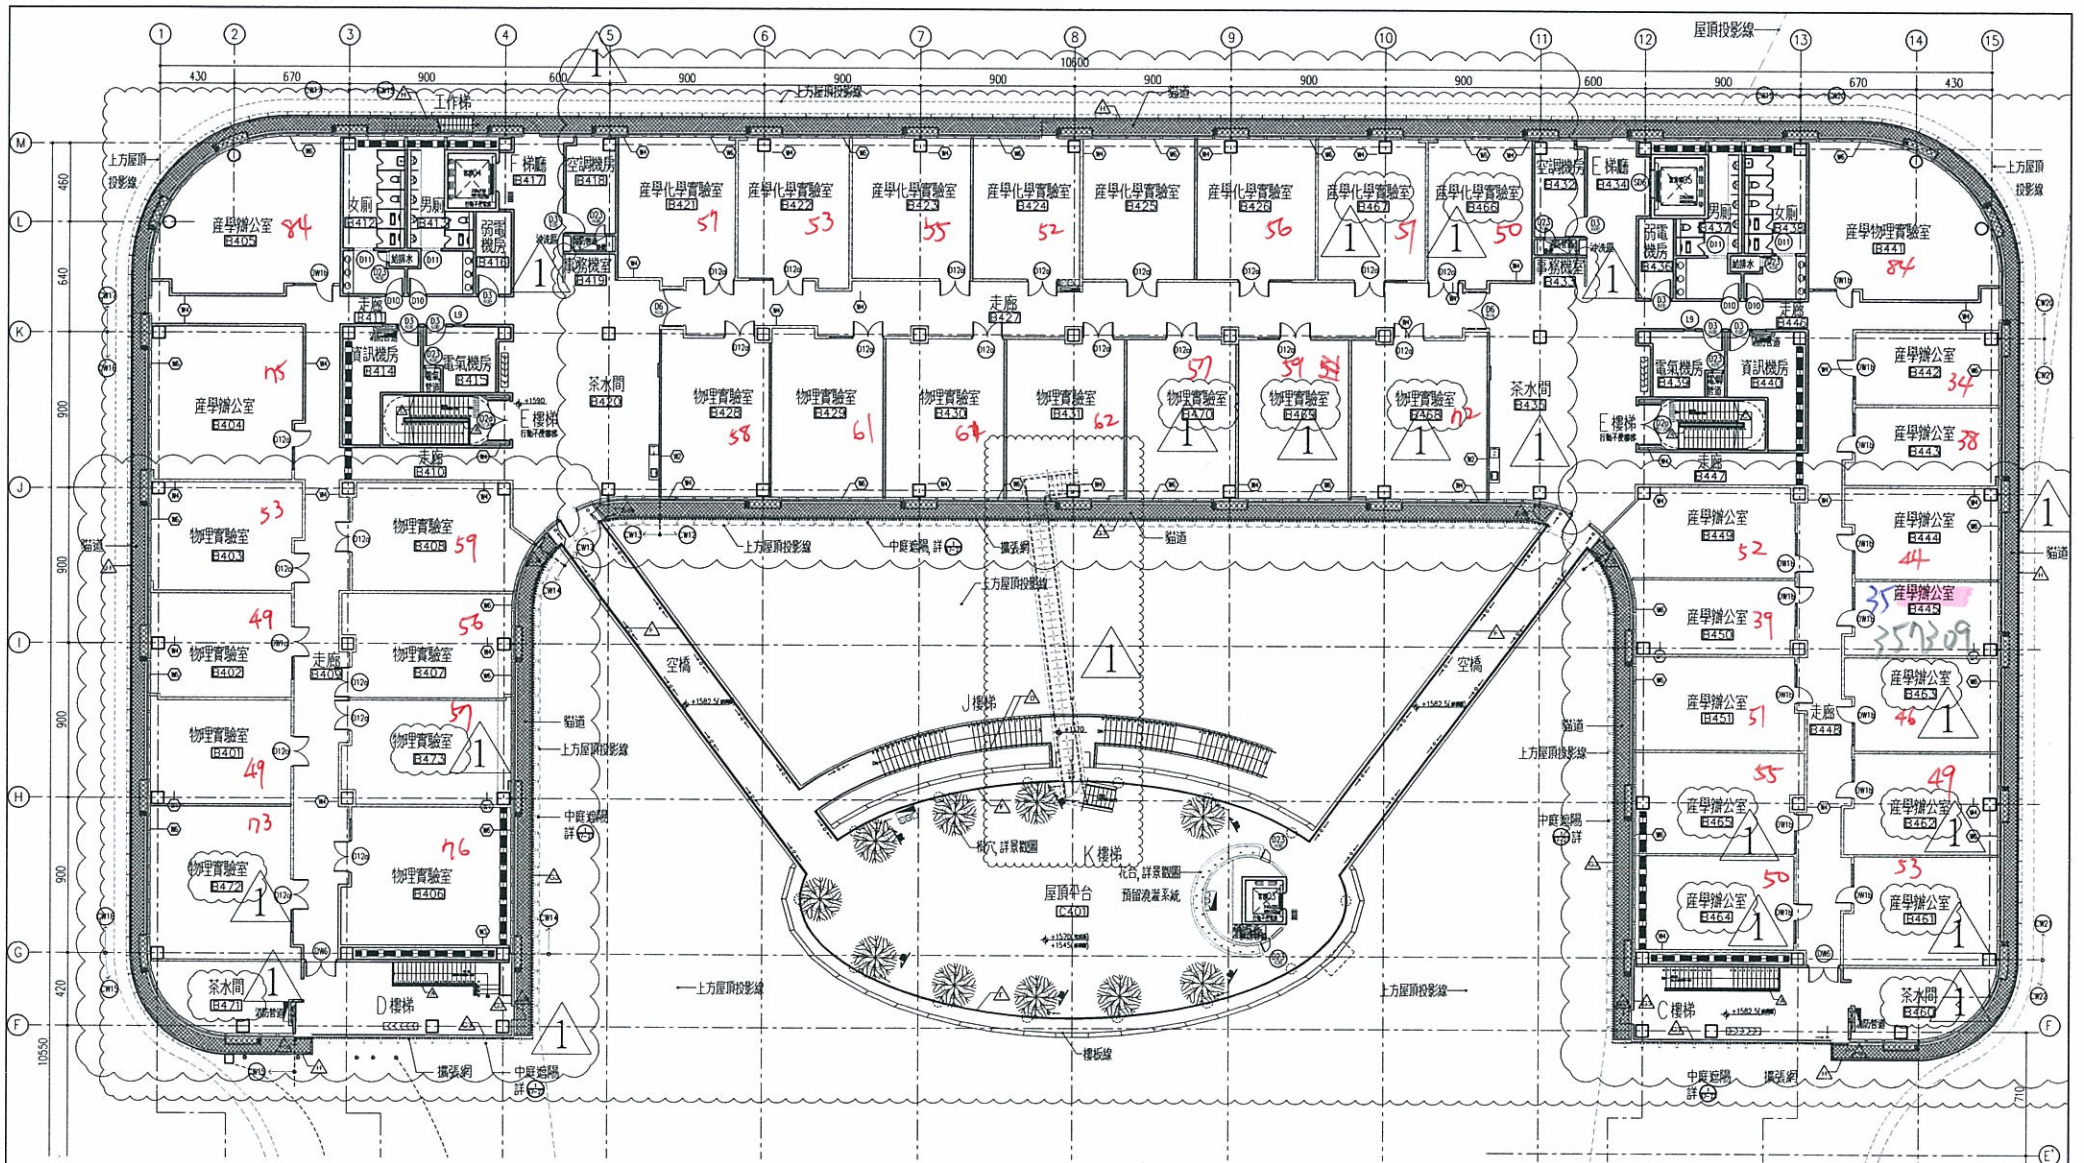

- 圖面說明：
- 1. 表示柱心至柱心尺寸
 - 2. 表示牆心至牆心尺寸
 - 3. 表示牆至牆應尺寸
 - 4. 表示門開啟
 - 5. 表示窗開啟
 - 6. 表示RC WALL

工程名稱 中台灣產業創新研發專區新建工程	修正 △102.05.21第一次變更設計	九典聯合建築師事務所 地址: 台北市忠孝東路一段111號5樓 電話: (02)28313377 傳真: (02)28387712 email: bioarch@seed.net.tw	核准 郭英到	日期 101.04.10	圖名 四層平面圖(a)	圖號 A2-6a	審核	審核
			校核 林華輝	SCALE A3=1/300 A1=1/150				